

Département de Haute-Garonne
 Commune de BUZET SUR TARN
 Section ZB - Lieudit " Alcros "
 Lotissement " LE GRAND CHÊNE "
 PLAN DE SITUATION DU **LOT 23**




Réalisé le 17/09/2014
 Dossier : T12158_LOTS.dwg

Département de Haute-Garonne
 Commune de BUZET SUR TARN
 Section ZB - Lieudit " Alcros "
 Lotissement " LE GRAND CHÊNE "
 PLAN DE VENTE DU **LOT 23**



APRES BORNAGE DES LOTS ET RECOLEMENT

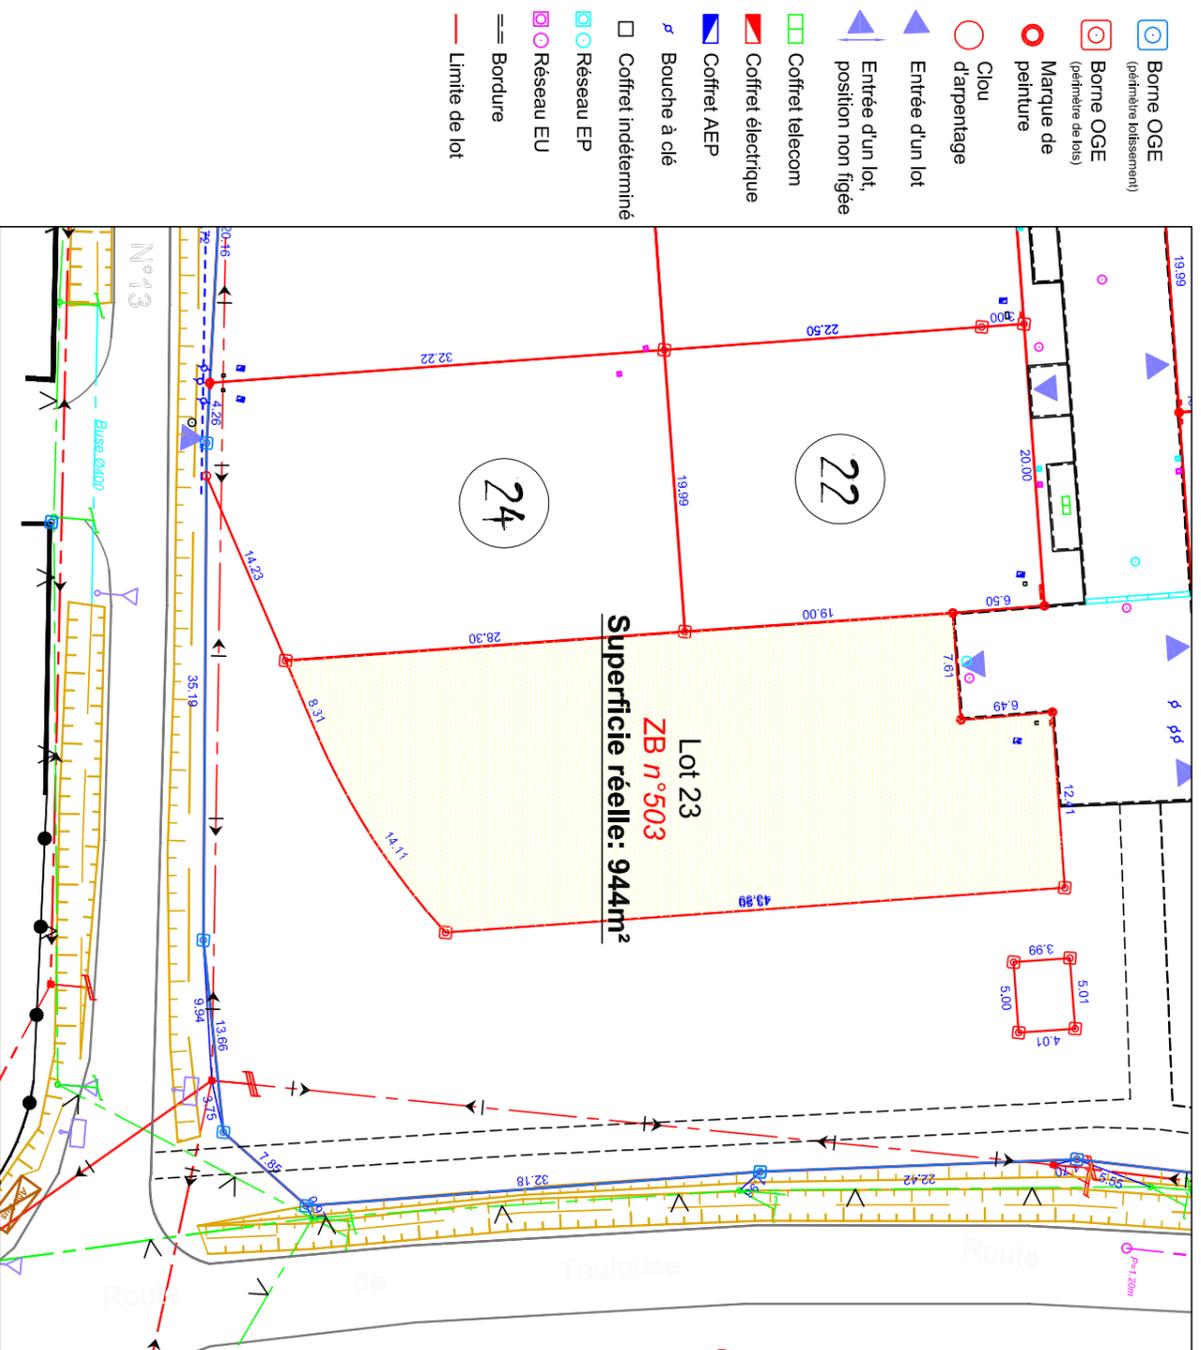

- Borne OGE (délimitaire lotissement)
- Borne OGE (délimitaire de lots)
- Marque de peinture
- Clou
- Clou d'arpentage
- Entrée d'un lot
- Entrée d'un lot, position non figée
- Coffret telecom
- Coffret électrique
- Coffret AEP
- Bouche à clé
- Coffret indéterminé
- Réseau EP
- Réseau EU
- Bordure
- Limite de lot

Réalisé le 17/09/2014
 Echelle : 1/250
 Dossier : T12158_Lots.dwg

Le présent plan est réalisé et les parcelles numérotées selon le document d'arpentage numéro 847G du 27 juin 2014 établi par les services cadastraux.
 La voirie et les réseaux visibles divers sont issus du relevé détaillé des lieux du 09 septembre 2014.